


Relevé du tracé du jardin indiquant que le chemin de promenade se prolonge dans la partie Nord (©Bureau Eole/Immograda 2016) et photo de l'allée de pierre menant à un promontoire de pierre et briques en fin de parcelle, toujours présents. A l'origine, cette allée devait certainement mener à un point d'intérêt dans un endroit qui se voulait reclus.



En rouge : prolongement du jardin de promenade par l'allée de pierre dans la partie Nord



Vue de l'allée de pierres depuis le haut du promontoire de briques/pierres

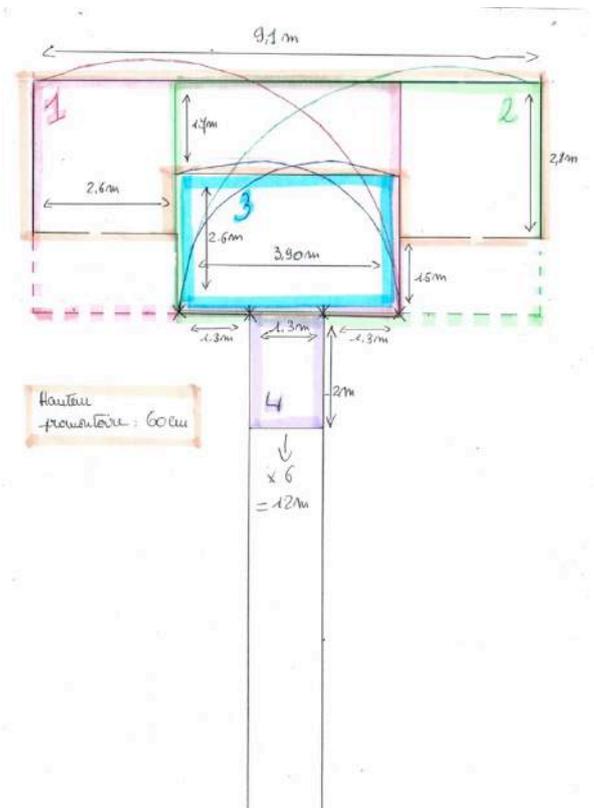

Agencement et dimensions du promontoire et de l'allée, conçus sur base du nombre d'or, en fin de la parcelle Nord (Echelle 1/50)